



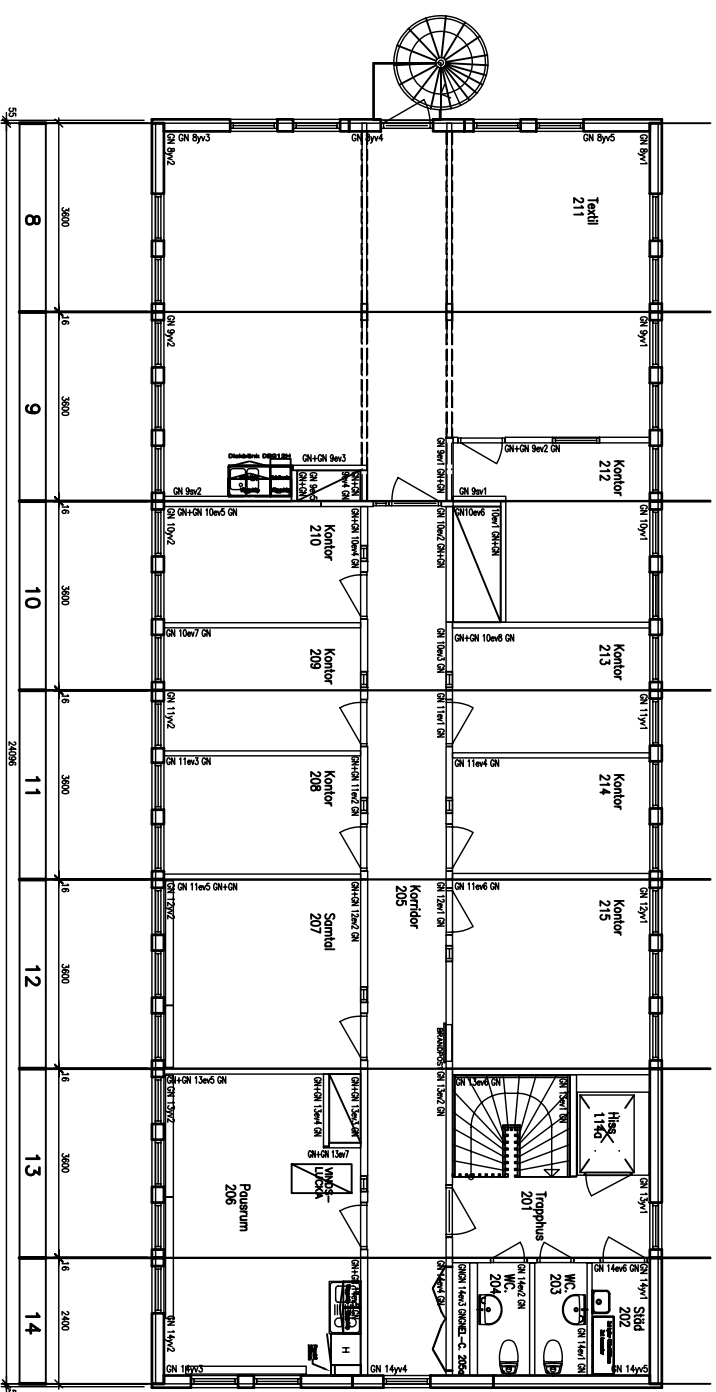

Plan 2 Skala 1:100

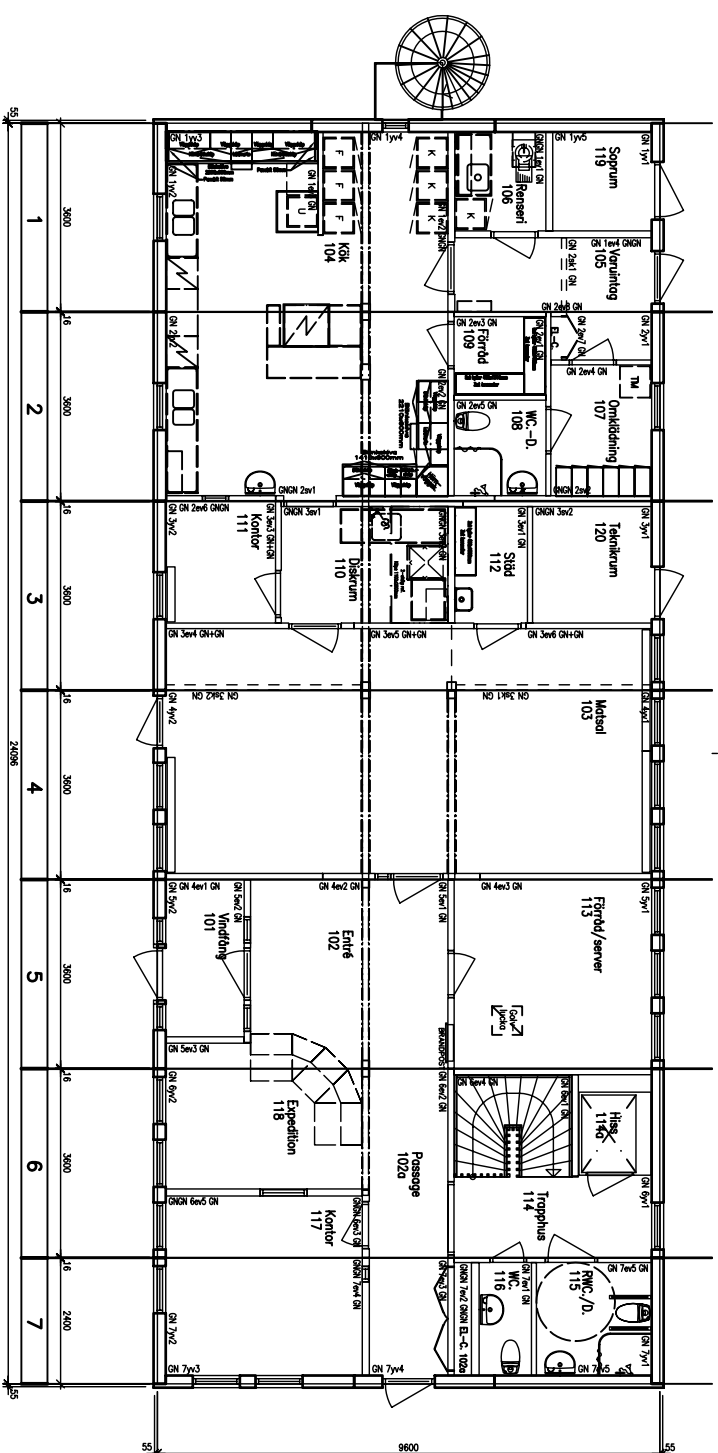

Plan 1 Skala 1:100

BET		ÄNDINGEN ANSER	SIGN	DATUM
Relationsritning 011119				
Nybyggn. Kontor & kök Arbetsmarknadsenheten STENUNGSUND K.N				
 SANDSJÖFORS MODULBYGGEN AB, 571 64 SANDSJÖFORS TEL. 0380-57 57 50 FAX 0380-57 52 12 E-POST info@sandsjoforsmodulbyggen.se				
ORDER NR	9771	RITAD AV	Lars Sörsjö	HANDLAGGARE
DATUM	2001-05-02	ANSVARIG		
Planritning				
Plan 1 & Plan 2				
SKALA		NUMMER	BET	
1:100		2238-010		